URBA-SERVICES

CABINET DE CONSEILS EN URBANISME

83, rue de Tilloy, BP 401 - 60004 BEAUVAIS CEDEX
Téléphone : 03.44.45.17.57
Fax : 03.44.45.04.25
contact@urbaservice.fr

Commune de FERRIÈRES

PLAN LOCAL D'URBANISME

APPROBATION

Vu pour être annexé à la délibération en date du :
28 NOV. 2019

6c

PLAN DU RESEAU D'ASSAINISSEMENT

BARRIQUAND

BARRIQUAND

CANALISATIONS ET ENVIRONNEMENT

Route de Choisy-au-Bac - B.P. 10439
60204 Compiègne Cedex
Tél. 03 44 38 48 58
Fax : 03 44 40 19 43
E.mail : accueil@barriquand.fr
www.barriquand.fr

Maître d'Oeuvre

beimo Bureau d'Etudes, d'Ingénierie et de Maîtrise d'Œuvre

2 bis, rue du Coq Lombard
02200 SOISSONS
Tél. 03.23.76.36.99
Fax. 03.23.93.08.92
E-Mail: secretariat@beimo.fr

SIVOM DE TRICOT
DEPARTEMENT DE L'OISE

COMMUNE DE FERRIERES
"Impasse de la Croisette"

CREATION RESEAU D'ASSAINISSEMENT

ASSAINISSEMENT EAUX USEES FONTE Ø 200

BRANCHEMENTS EAUX USEES FONTE Ø 150

Tranche conditionnelle 3

PLAN DE RECOLEMENT


R	21/11/2017	Plan de récolement	RC
A	23/02/2017	Projet Assainissement Eaux Usées	RC
Ind.	Date	Description de la modification	Dess.

Ref : CH-15/22180/18/R

ECHELLE : 1/250

Date : 21 novembre 2017
Dessiné par : Régis CORROYER

Date :
Vérifié & approuvé par:
RICHARD Laurent

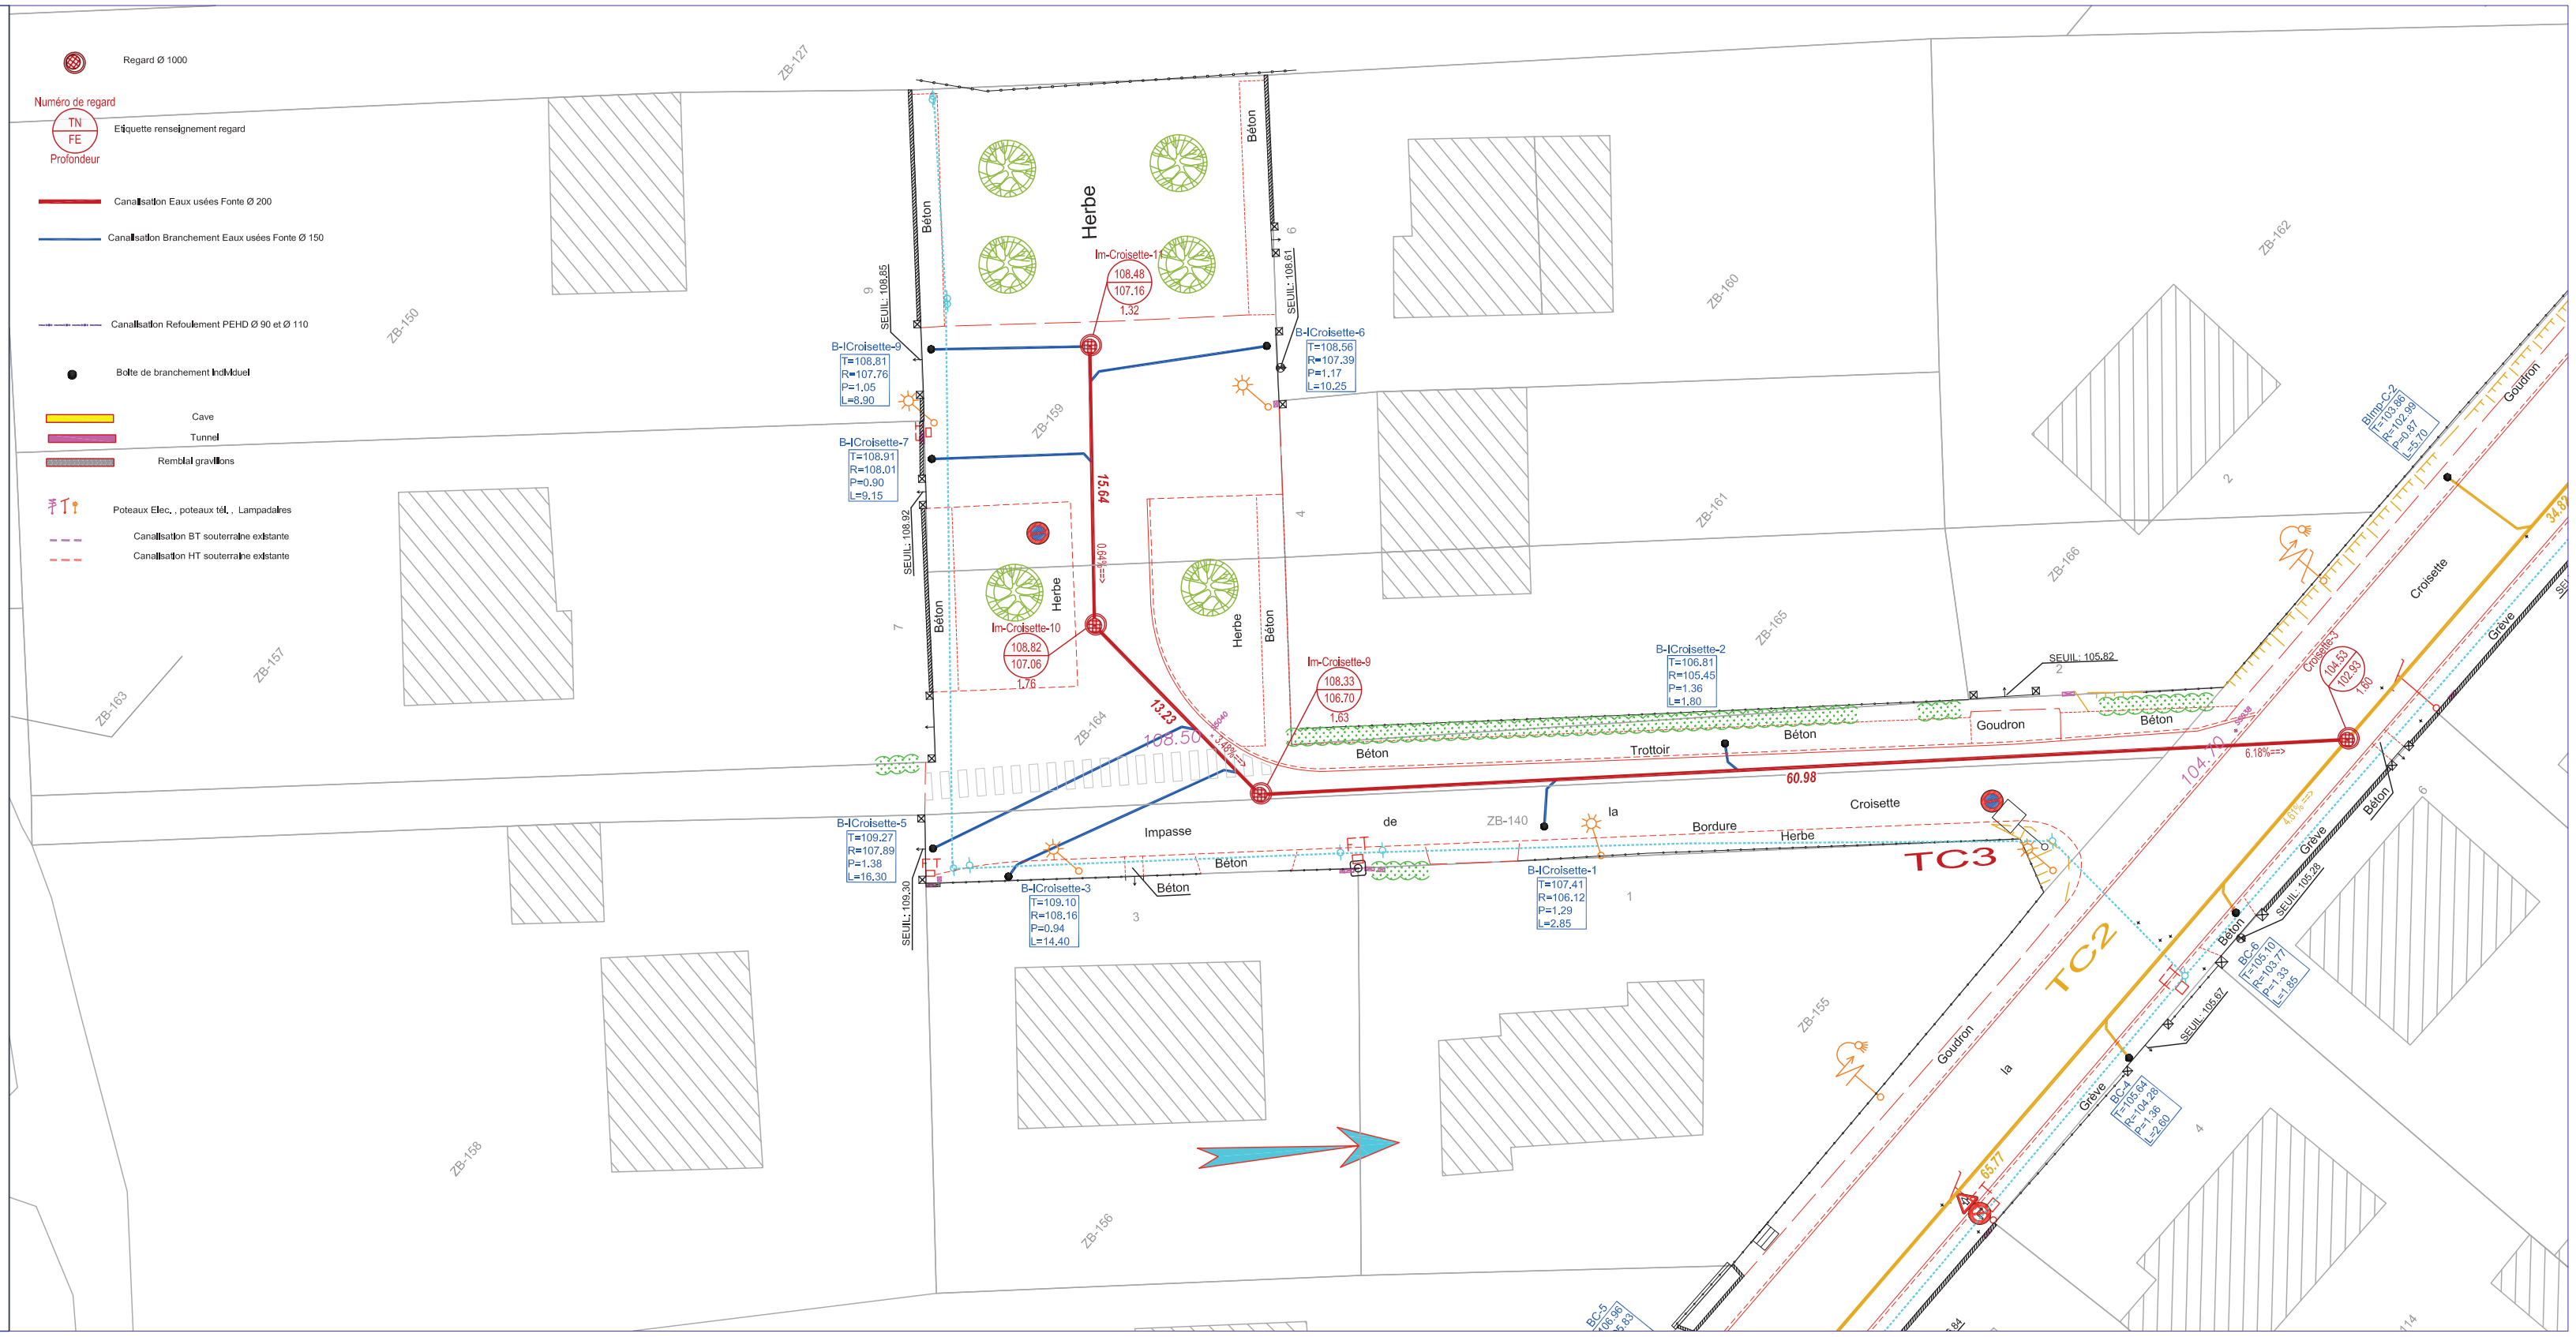

BARRIQUAND
CANALISATIONS ET ENVIRONNEMENT

Route de Cholsy-au-Bac - B.P. 10439
60204 Compiègne Cedex
Tél. 03 44 38 48 58
Fax : 03 44 40 19 43
E.mail : accueil@barriquand.fr
www.barriquand.fr

Maître d'Oeuvre

beimo

2 bis, rue du Coq Lombard
02200 SOISSONS
Tél. 03.23.76.36.99
Fax. 03.23.93.08.92
E-Mail: secretariat@beimo.fr

SIVOM DE TRICOT
DEPARTEMENT DE L'OISE
COMMUNE DE FERRIERES
"Rue de La Croix"

CREATION RESEAU D'ASSAINISSEMENT

ASSAINISSEMENT EAUX USEES FONTE Ø 200
BRANCHEMENTS EAUX USEES FONTE Ø 150

Tranche conditionnelle 3

PLAN DE RECOLEMENT


Ind.	Date	Description de la modification	Dess.
R	21/11/2017	Plan de récolement	RC
C	12/09/2017	Projet Eaux Potable	AA
B	24/08/2017	Projet Assainissement Eaux Usées	RC
A	23/02/2017	Projet Assainissement Eaux Usées	RC

Ref : CH-15/22180/20/R

Date : 21 novembre 2017
Dessiné par : Régis CORROYER

Date :
Vérifié & approuvé par:
RICHARD Laurent

ECHELLE : 1/250

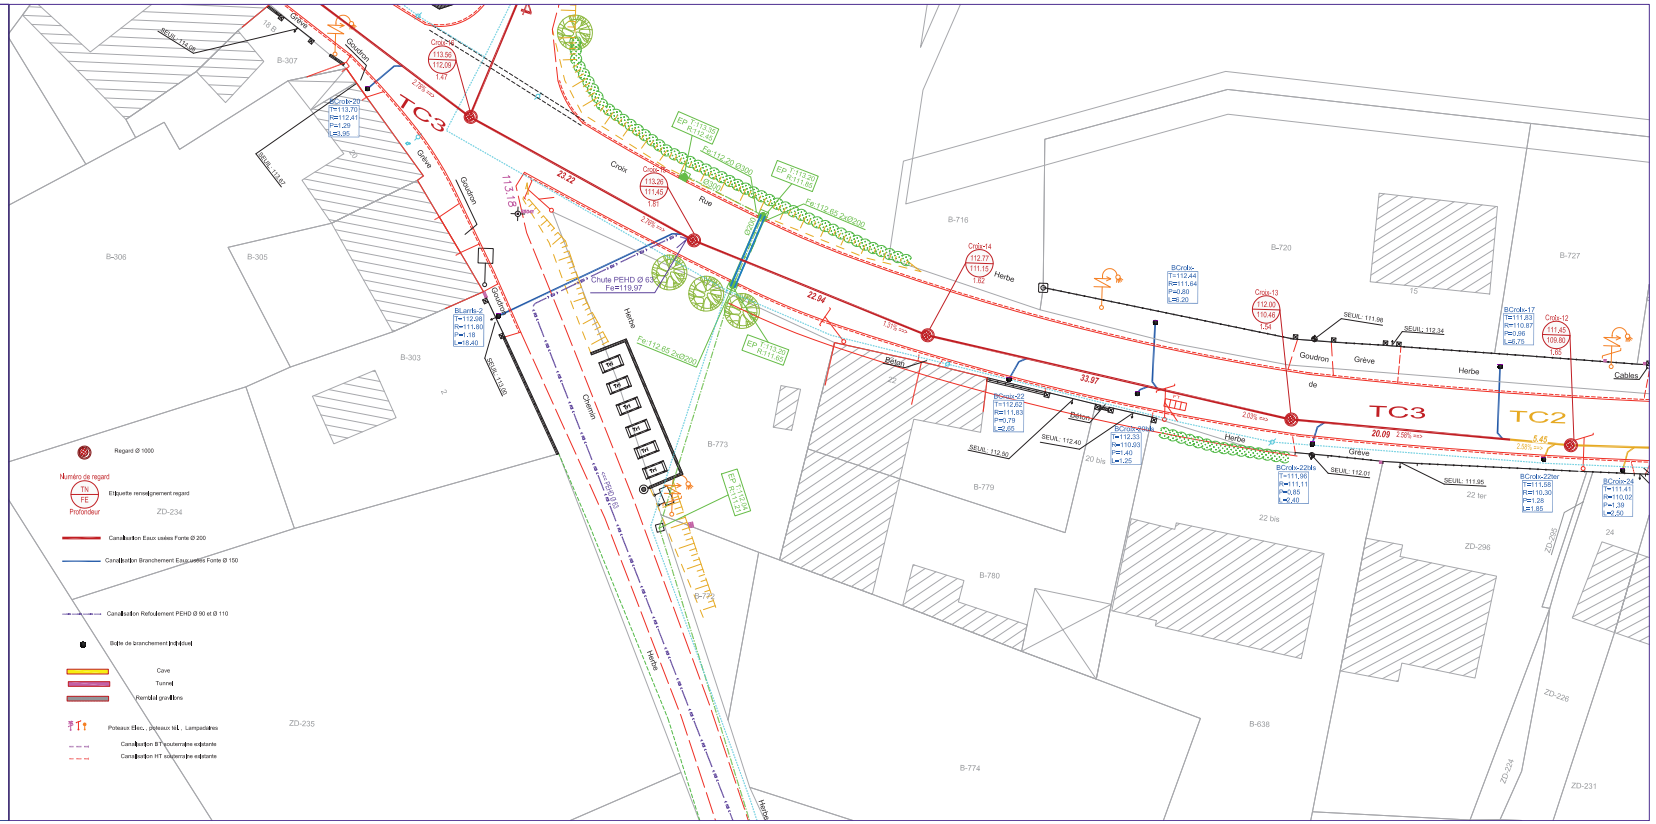

BARRIQUAND
CANALISATIONS ET ENVIRONNEMENT
Route de Choisy-au-Bac - B.P. 10439
60204 Compiègne Cedex
Tél. 03 44 38 48 58
Fax : 03 44 40 19 43
E.mail : accueil@barriquand.fr
www.barriquand.fr

Maître d'Oeuvre

beimo

2 bis, rue du Coq Lombard
02200 SOISSONS
Tél. 03.23.76.76.99
Fax. 03.23.93.08.92
E-Mail : secretariat@beimo.fr

SIVOM DE TRICOT
DEPARTEMENT DE L'OISE
COMMUNE DE FERRIERES
"Rue de La Croix"

CREATION RESEAU D'ASSAINISSEMENT

ASSAINISSEMENT EAUX USEES FONTE Ø 200
BRANCHEMENTS EAUX USEES FONTE Ø 150

Tranche conditionnelle 3

PLAN DE RECOLEMENT


Ind.	Date	Description de la modification	Dess.
R	14/12/2017	Plan de recolement	RC
C	12/09/2017	Projet Eaux Portable	AA
B	24/08/2017	Projet Assainissement Eaux Usées	RC
A	23/02/2017	Projet Assainissement Eaux Usées	RC

Ref : CH-15/22180/21/R

ECHELLE : 1/250

Date : 12 Septembre 2017
Dessiné par : Régis CORROYER

Date :
Vérifié & approuvé par:
RICHARD Laurent

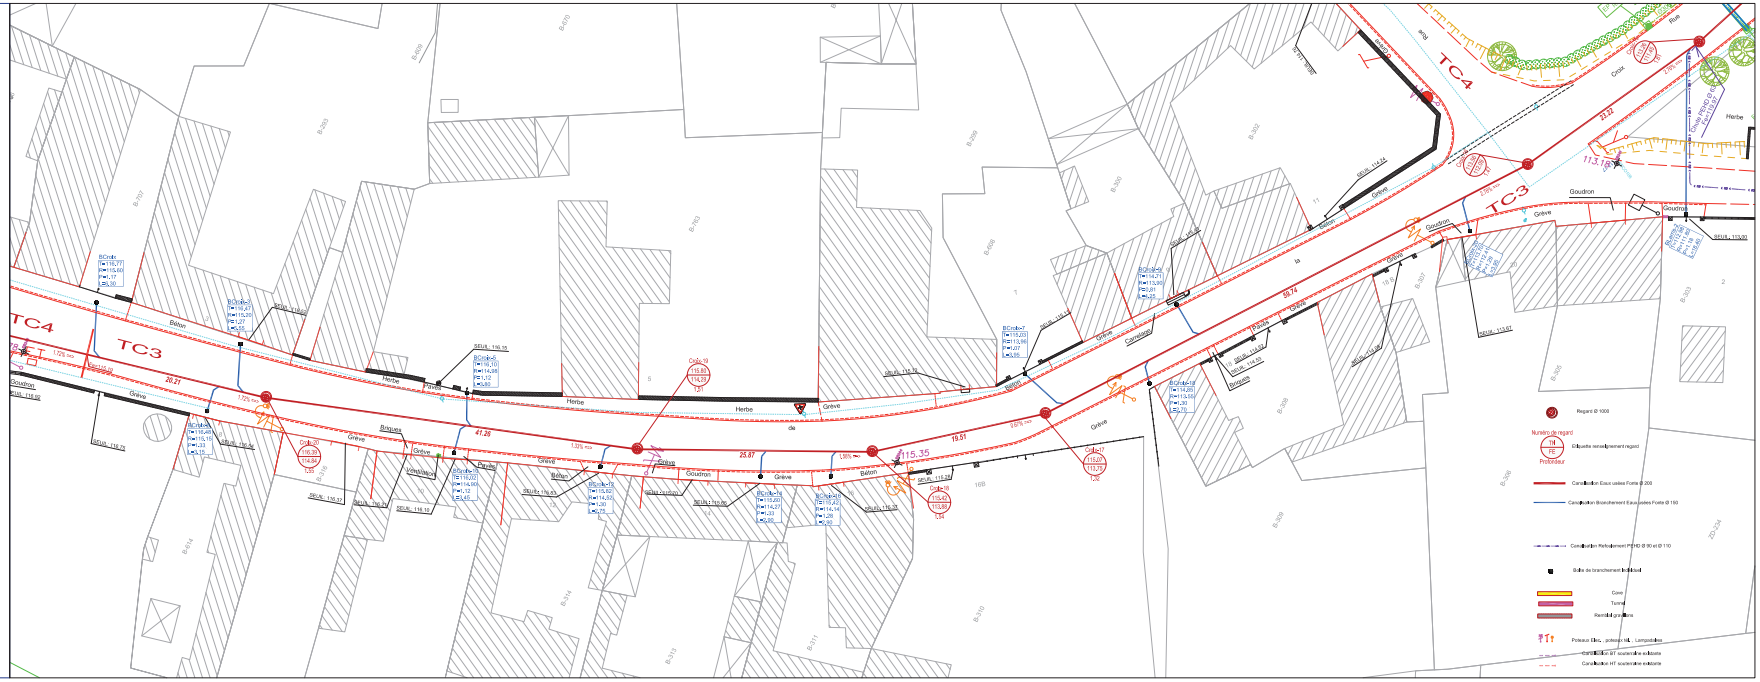

BARRIQUAND
CANALISATIONS ET ENVIRONNEMENT
Route de Choisy-au-Bac - B.P. 10439
60204 Compiègne Cedex
Tél. 03 44 38 48 58
Fax : 03 44 40 19 43
E.mail : accueil@barriquand.fr
www.barriquand.fr

Maître d'Oeuvre

beimo

2 bis, rue du Coq Lombard
Tél. 03.23.76.26.99
Fax. 03.23.93.08.92
E-Mail secretariat@beimo.fr

SIVOM DE TRICOT
DEPARTEMENT DE L'OISE

COMMUNE DE FERRIERES
"Rue de la Place"
"Rue Bourbon"

CREATION RESEAU D'ASSAINISSEMENT

ASSAINISSEMENT EAUX USEES FONTE Ø 200
BRANCHEMENTS EAUX USEES FONTE Ø 150

Tranche conditionnelle 4

PLAN DE RECOLEMENT


Ind.	Date	Description de la modification	Dess.
R	22/05/2018	Récolement Assainissement Eaux Usées	RC
A	2017	Projet Assainissement Eaux Usées	RC

Ref : CH-15/22180/22/R

Date : 2018
Dessiné par : Régis CORROYER

Date :
Vérifié & approuvé par:
MARKOVIC Zoran

ECHELLE : 1/250

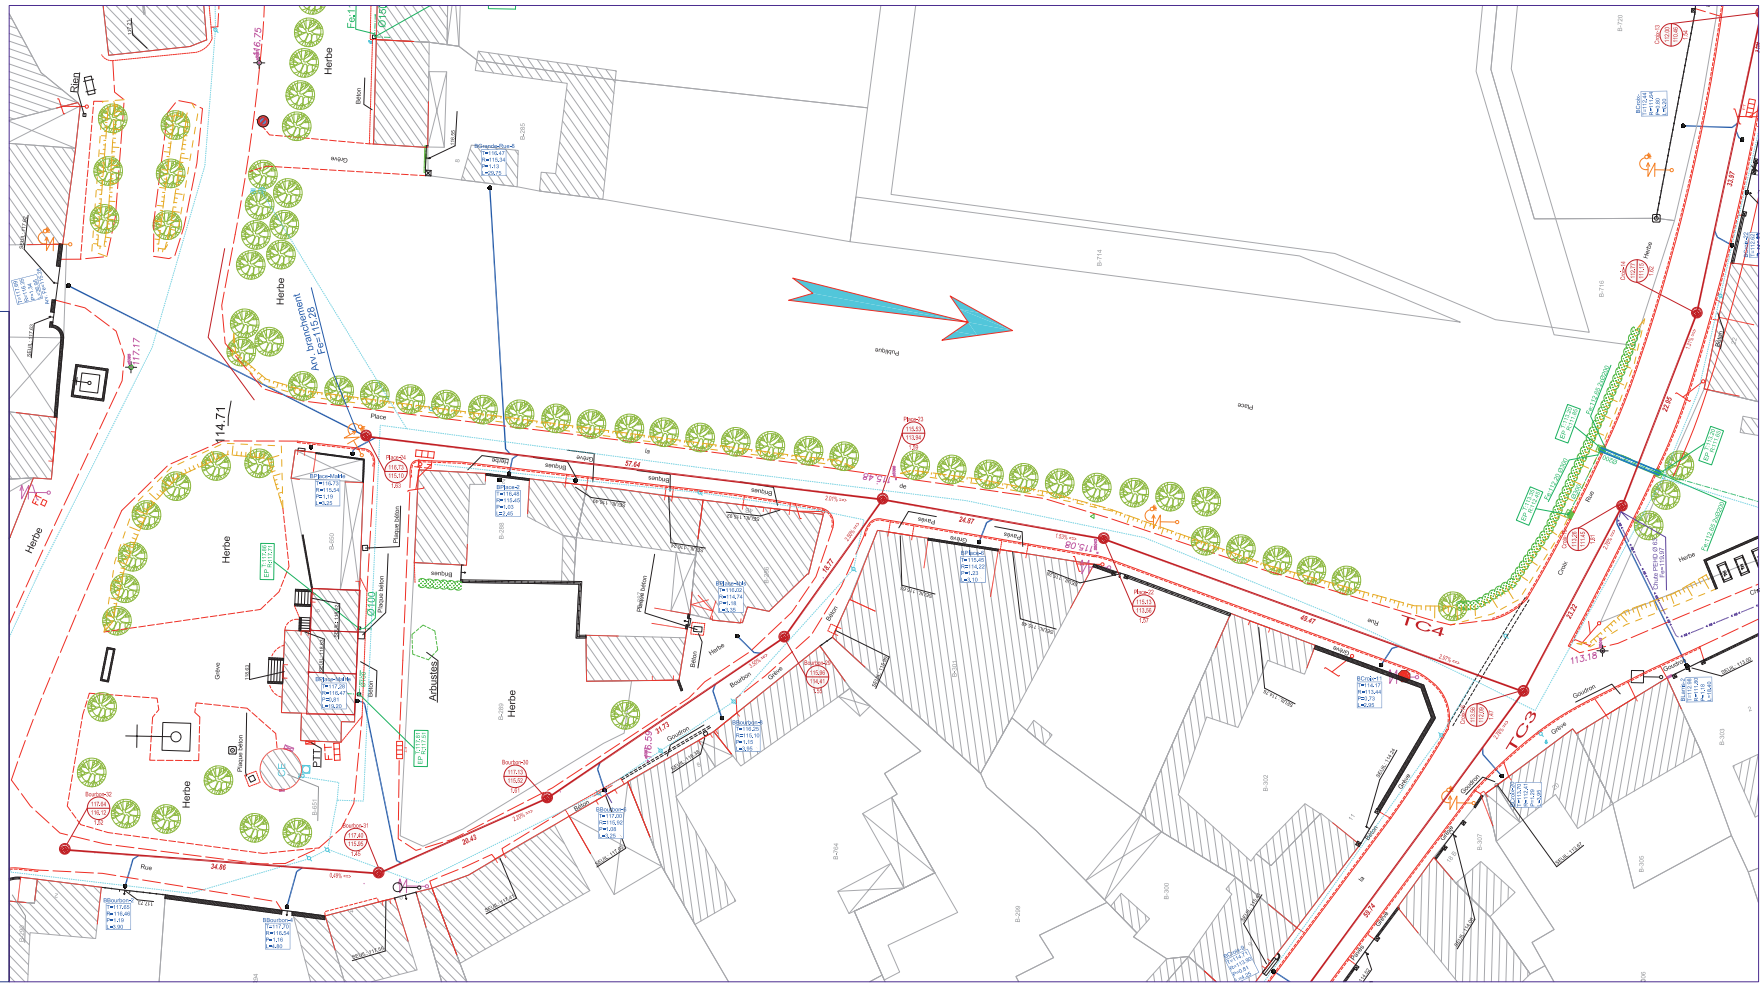

BARRIQUAND
CANALISATIONS ET ENVIRONNEMENT
Route de Choisy-au-Bac - B.P. 10439
60204 Compiègne Cedex
Tél. 03 44 38 48 58
Fax : 03 44 40 19 43
E.mail : accueil@barriquand.fr
www.barriquand.fr

Maître d'Oeuvre

2 bis, rue du Coq Lombard
02200 SOISSONS
Tél. 03.23.76.36.99
Fax. 03.23.93.08.92
E-Mail : secretariat@sivkno.fr

SIVOM DE TRICOT
DEPARTEMENT DE L'OISE

COMMUNE DE FERRIERES
"Rue de L'Ormelet"

CREATION RESEAU D'ASSAINISSEMENT

ASSAINISSEMENT EAUX USEES FONTE Ø 200
BRANCHEMENTS EAUX USEES FONTE Ø 150

Tranche conditionnelle 4

PLAN DE RECOLEMENT


Ind.	Date	Description de la modification	Dess.
R	22/05/2018	Récolement Assainissement Eaux Usées	RC
A	2017	Projet Assainissement Eaux Usées	RC

Ref : CH-15/22180/24/R

Date : 2018
Dessiné par : Régis CORROYER

Date :
Vérifié & approuvé par:
MARKOVIC Zoran

ECHELLE : 1/250

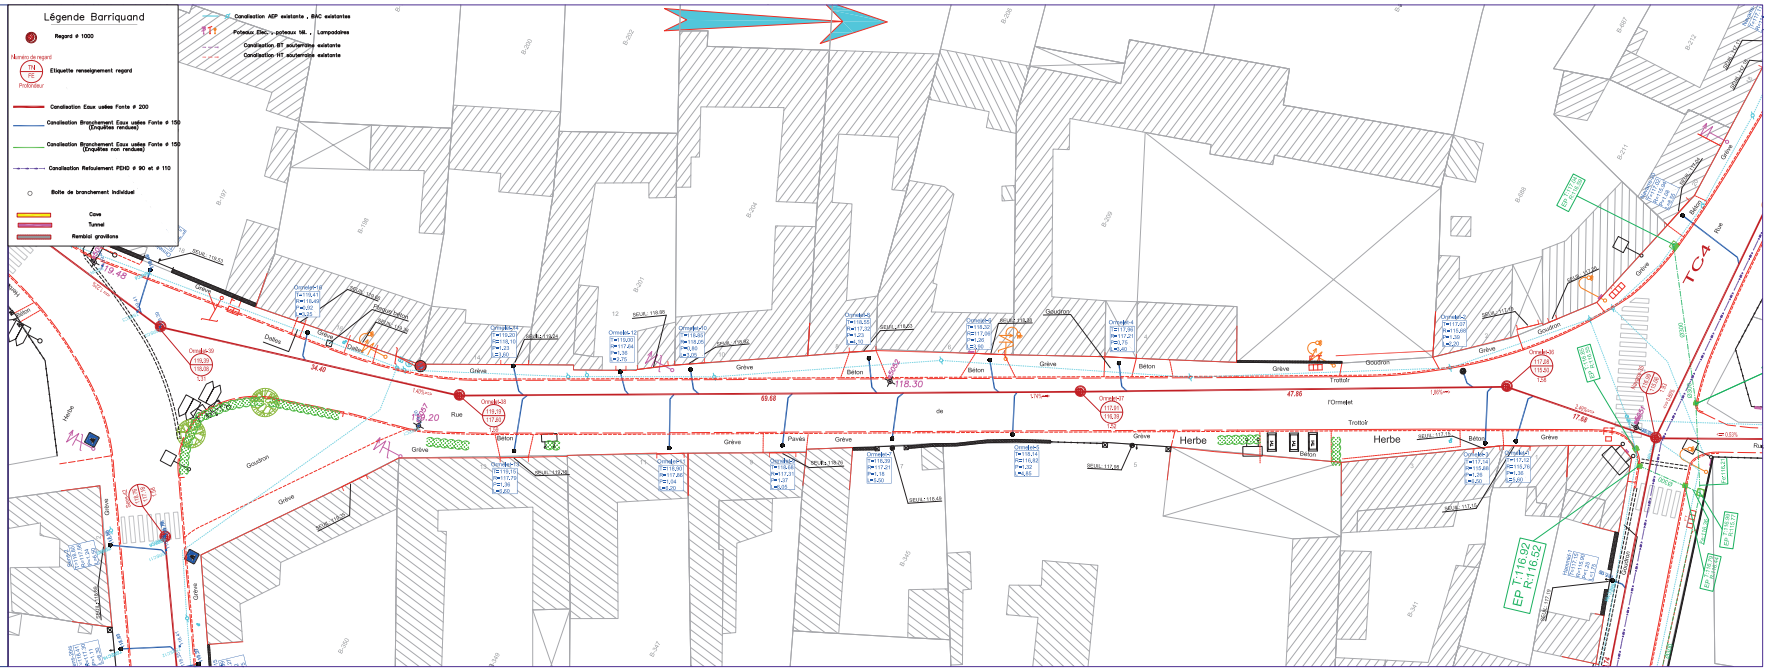

BARRIQUAND
CANALISATIONS ET ENVIRONNEMENT
Route de Cholsy-au-Bac - B.P. 10439
60204 Compiègne Cedex
Tél. 03 44 38 48 58
Fax : 03 44 40 19 43
E.mail : accueil@barriquand.fr
www.barriquand.fr

Maître d'Oeuvre

2 bis, rue du Coq Lombard
02200 SOISSONS
Tél. 03.23.75.36.20
Fax. 03.23.93.05.92
E-MAIL secretariat@adeso.fr

SIVOM DE TRICOT
DEPARTEMENT DE L'OISE

COMMUNE DE FERRIERES
"Rue Placide Navarre"

CREATION RESEAU D'ASSAINISSEMENT

ASSAINISSEMENT EAUX USEES FONTE Ø 200
BRANCHEMENTS EAUX USEES FONTE Ø 150

Tranche conditionnelle 4

PLAN DE RECOLEMENT


Ind.	Date	Description de la modification	Dess.
R	22/05/2018	Récolement Assainissement Eaux Usées	RC
A	2017	Projet Assainissement Eaux Usées	RC

Ref : CH-15/22180/23/R

Date : 2018
Dessiné par : Régis CORROYER

Date :
Vérifié & approuvé par:
MARKOVIC Zoran

ECHELLE : 1/250

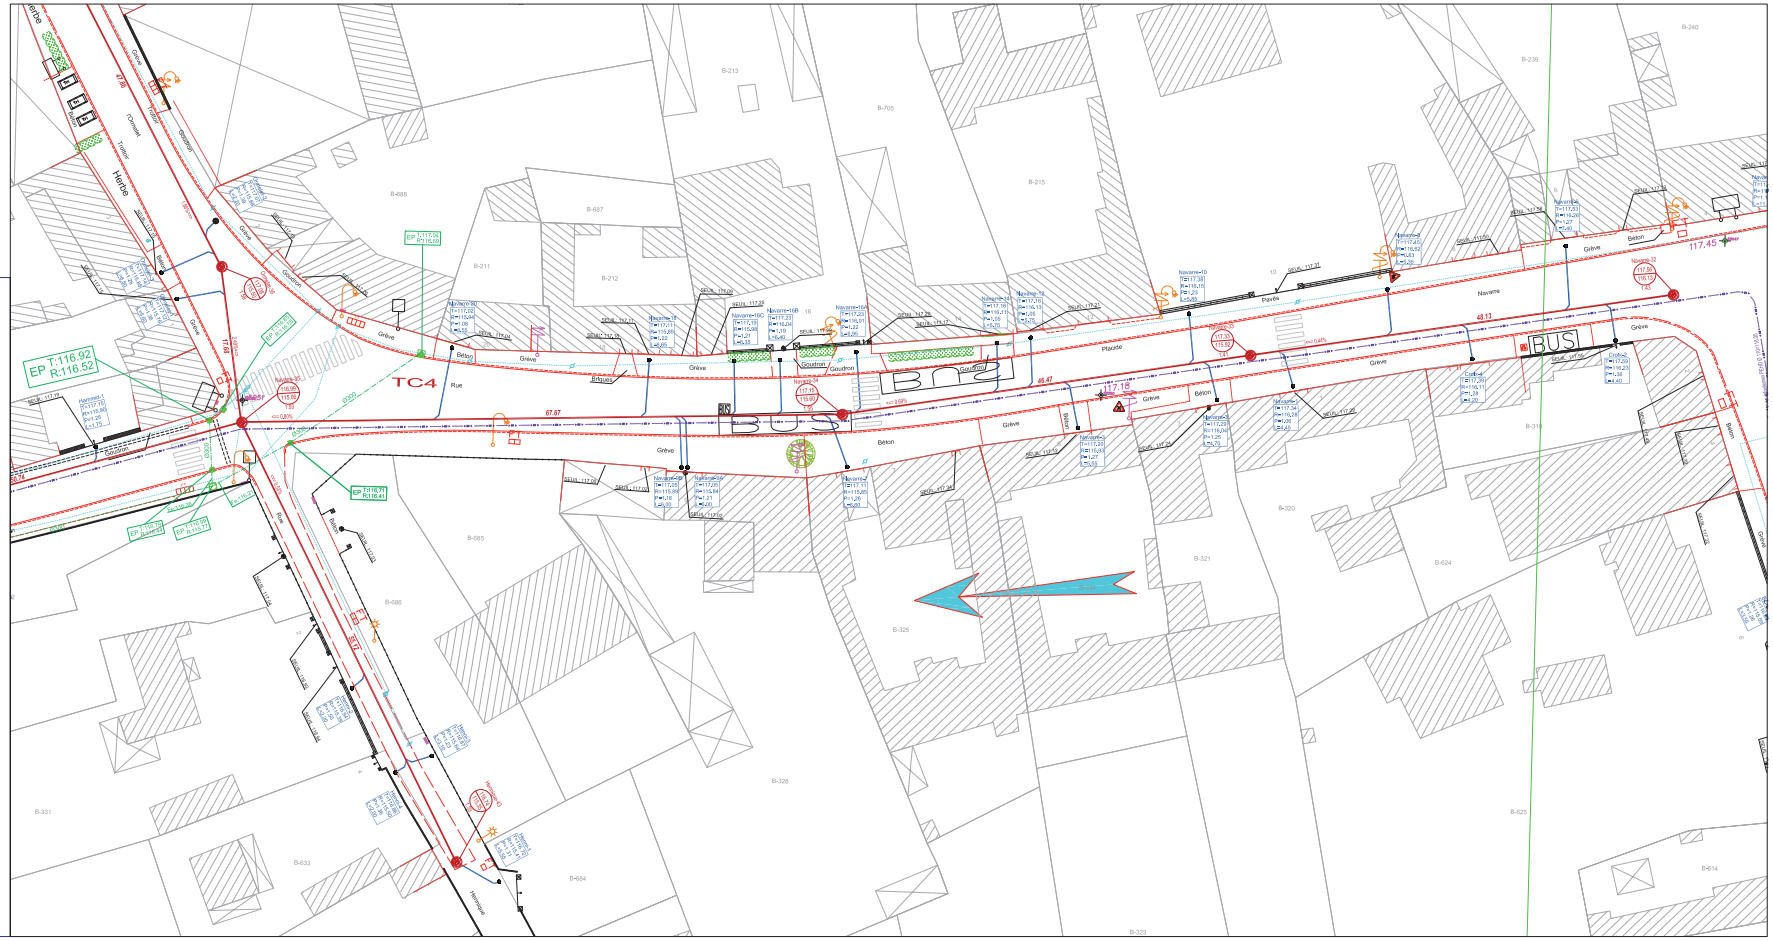

BARRIQUAND
CANALISATIONS ET ENVIRONNEMENT

Route de Cholsy-au-Bac - B.P. 10439
60204 Compiègne Cedex
Tél. 03 44 38 48 58
Fax : 03 44 40 19 43
E.mail : accueil@barriquand.fr
www.barriquand.fr

Maître d'Oeuvre

2 bis, rue du Coq Lombard
02200 SOISSONS
Tél. 03.23.76.36.99
Fax. 03.23.93.08.92
E-Mail: secretariat@belmo.fr

SIVOM DE TRICOT
DEPARTEMENT DE L'OISE

COMMUNE DE FERRIERES
"Rue de Hennique"

CREATION RESEAU D'ASSAINISSEMENT

ASSAINISSEMENT EAUX USEES FONTE Ø 200
BRANCHEMENTS EAUX USEES FONTE Ø 150

Tranche conditionnelle 4

PLAN DE RECOLEMENT


Ind.	Date	Description de la modification	Dess.
R	22/05/2018	Récolement Assainissement Eaux Usées	RC
A	2017	Projet Assainissement Eaux Usées	RC

Ref : CH-15/22180/25/R

ECHELLE : 1/250

Date : 2018
Dessiné par : Régis CORROYER

Date :
Vérifié & approuvé par:
MARKOVIC Zoran

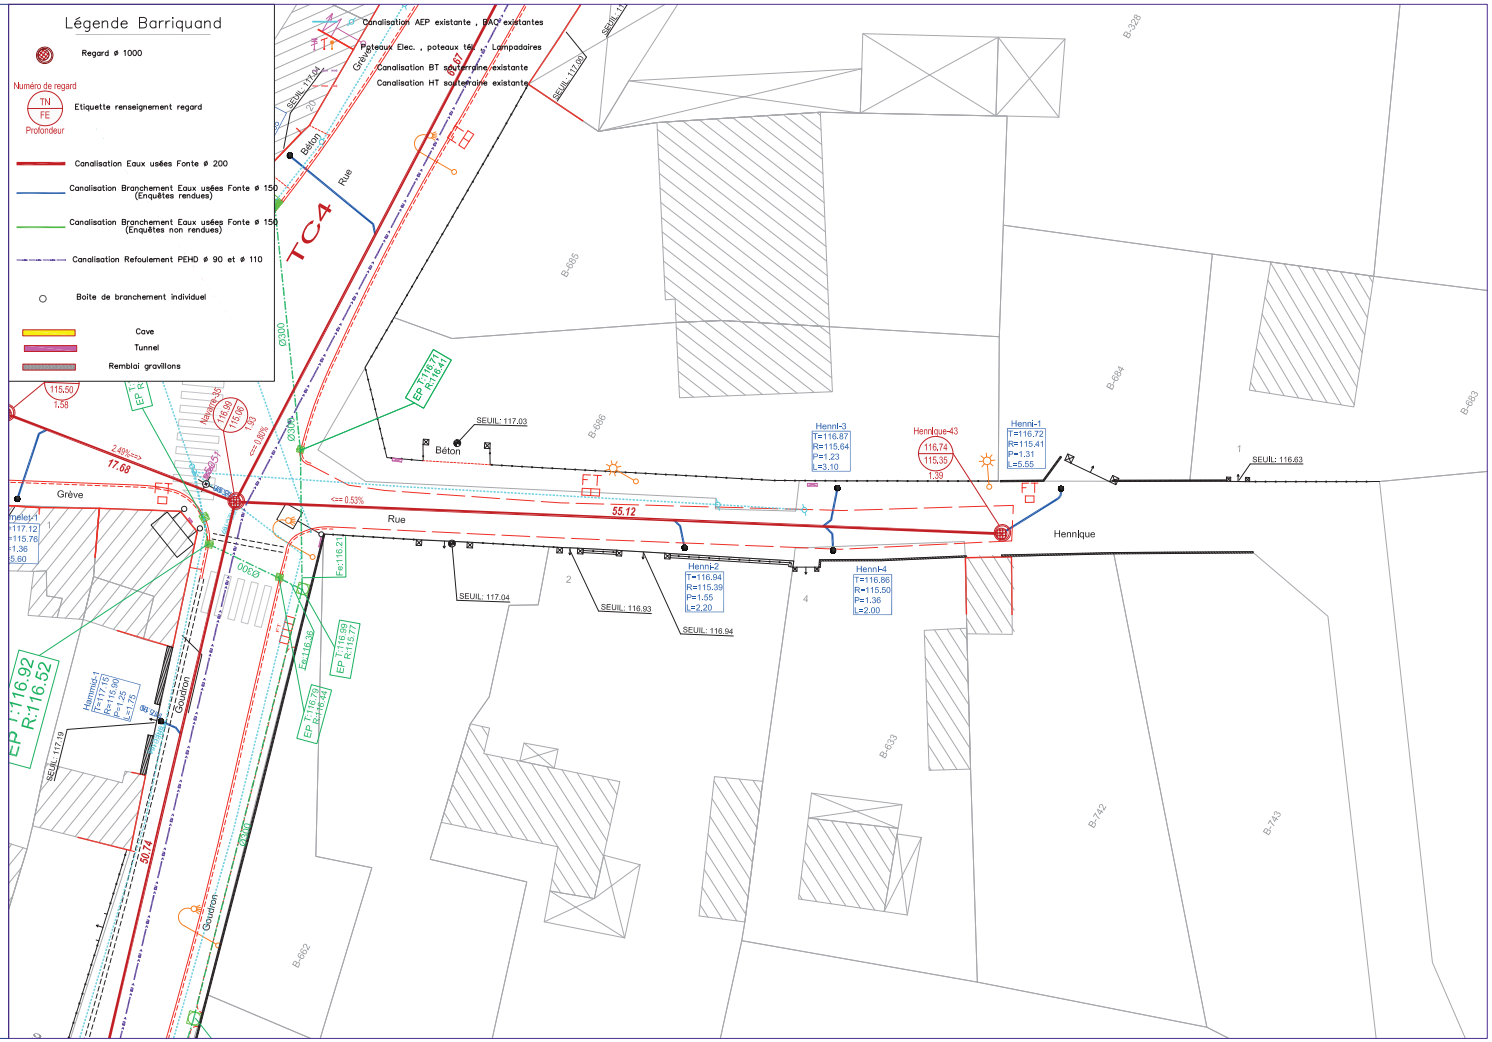

BARRIQUAND
CANALISATIONS ET ENVIRONNEMENT
Route de Choisy-au-Bac - B.P. 10439
60204 Compiègne Cedex
Tél. 03 44 38 48 58
Fax : 03 44 40 19 43
E.mail : accueil@barriquand.fr
www.barriquand.fr

Maître d'Oeuvre

beimo

2 bis, rue du Coq Lombard

SIVOM DE TRICOT
DEPARTEMENT DE L'OISE
COMMUNE DE FERRIERES
"Grande Rue"
"Rue du Moulin , Chemin du Courtil Brûlé"

CREATION RESEAU D'ASSAINISSEMENT

ASSAINISSEMENT EAUX USEES FONTE Ø 200
BRANCHEMENTS EAUX USEES FONTE Ø 150

Tranche conditionnelle 4

PLAN DE RECOLEMENT

Ind.	Date	Description de la modification	Dess.
R	28/06/2018	Récolement Assainissement Eaux Usées	RC
A	06/03/2018	Projet Assainissement Eaux Usées	RC

Ref : CH-15/22180/26/R

Date : 2018
Dessiné par : Régis CORROYER

Date :
Vérifié & approuvé par:
MARKOVIC Zoran

ECHELLE : 1/250



BARRIQUAND
CANALISATIONS ET ENVIRONNEMENT
Route de Choisy-au-Bac - B.P. 10439
60204 Compiègne Cedex
Tél. 03 44 38 48 58
Fax : 03 44 40 19 43
E_mail : accueil@barriquand.fr
www.barriquand.fr

Maître d'Oeuvre

beimo


Communauté de Communes du Plateau Picard

DEPARTEMENT DE L'OISE

COMMUNE DE FERRIERES

"Rue du Calvaire"

CREATION RESEAU D'ASSAINISSEMENT

ASSAINISSEMENT EAUX USEES FONTE Ø 200

BRANCHEMENTS EAUX USEES FONTE Ø 150

PLAN DE RECOLEMENT


Ind.	Date	Description de la modification	Dess.
R	29/08/2018	Récolement Assainissement Eaux Usées	RC
A	Mars 2018	Projet Assainissement Eaux Usées	RC


Ref : CH-15/22180/27/R

Date : 29 août 2018
Dessiné par : Régis CORROYER

Date :
Vérifié & approuvé par :
MARKOVIC Zoran

ECHELLE : 1/250

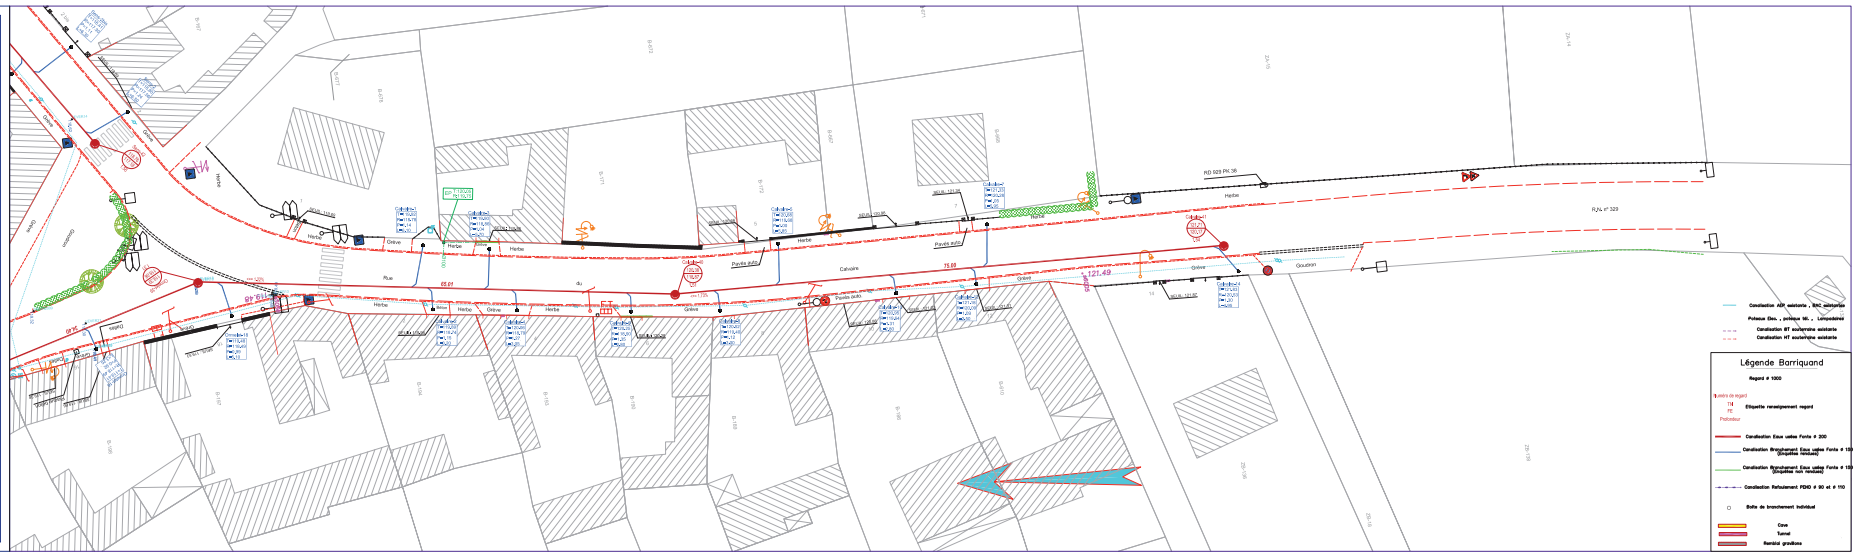

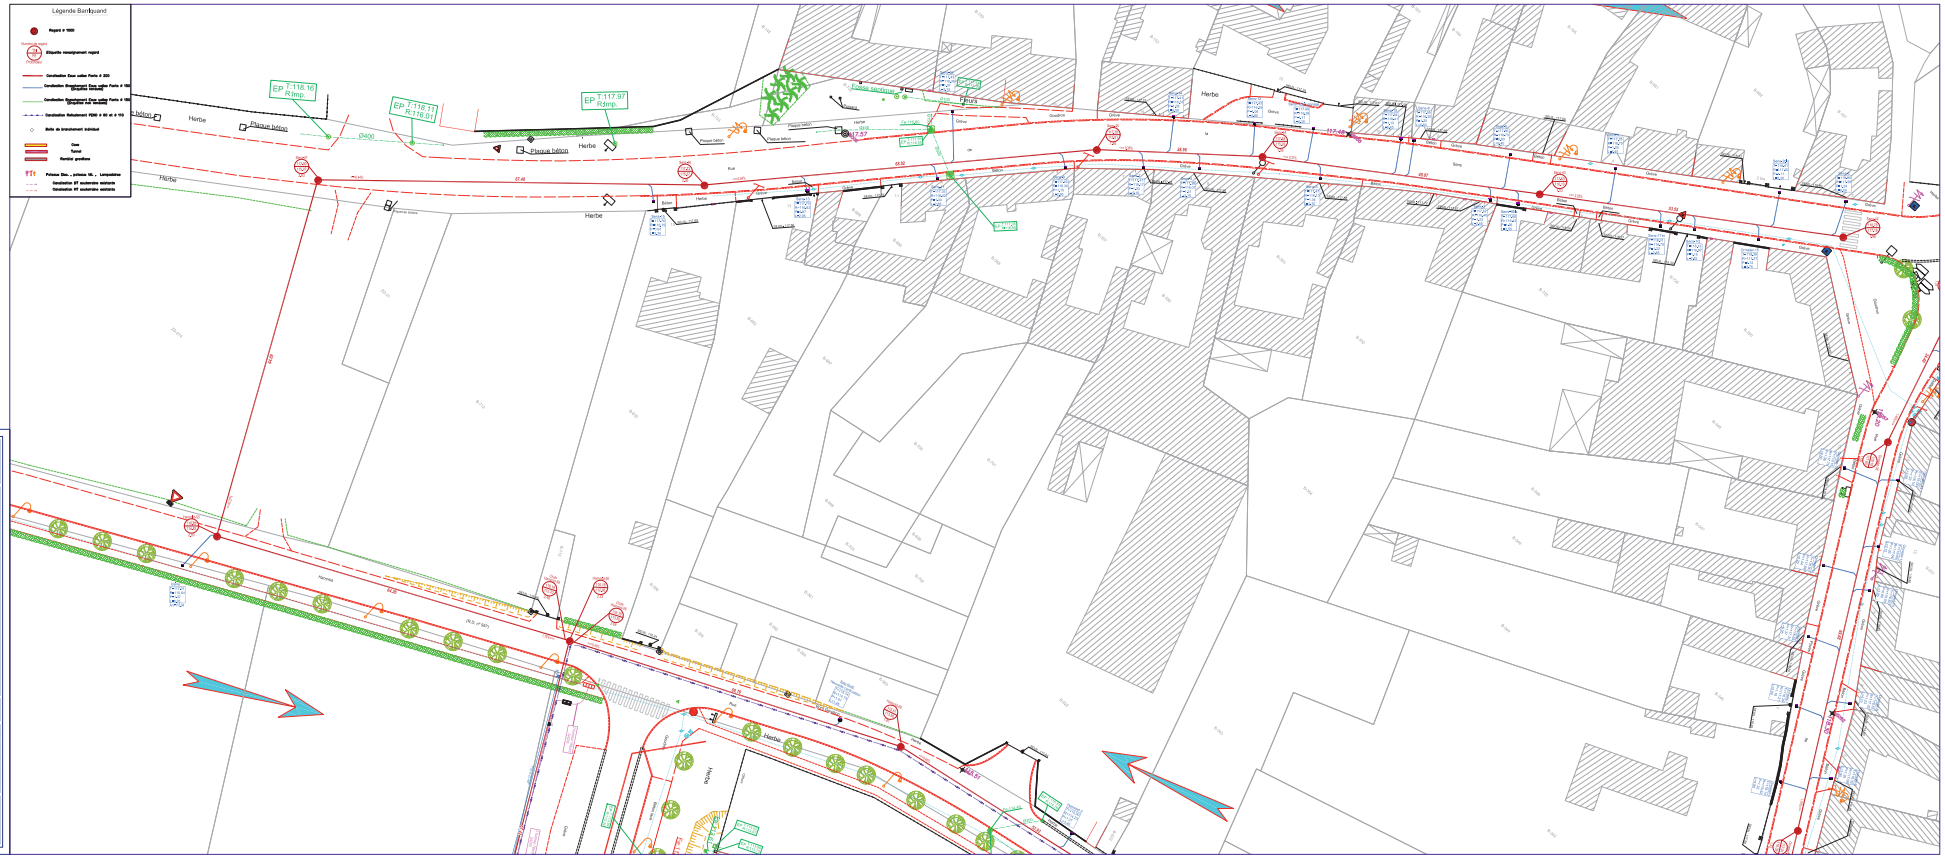

BARRIQUAND

Fax 03 44 40 19 43
E-mail : accueil@barriquand.fr
www.barriquand.fr

Maître d'Oeuvre

beimo


Communauté de Communes du Plateau Picard

DEPARTEMENT DE L'OISE

COMMUNE DE FERRIERES

"Rue de la Sens"

"Rue Michel Hammid"

CREATION RESEAU D'ASSAINISSEMENT

ASSAINISSEMENT EAUX USEES FONTE Ø 200

BRANCHEMENTS EAUX USEES FONTE Ø 150

PLAN DE RECOLEMENT

Ind.	Date	Description de la modification	Dess
R1	29/08/2018	Récolement Assainissement Eaux Usées	RC
R	28/06/2018	Récolement Assainissement Eaux Usées	RC
A	Mars 2018	Projet Assainissement Eaux Usées	RC

Ref : CH-15/22180/28/R1

Date : 29 août 2018
Dessiné par : Régis CORROYER

Date :
Vérifié & approuvé par:
MARKOVIC Zoran

ECHELLE : 1/250

BARRIQUAND
CANALISATIONS ET ENVIRONNEMENT
Route de Choisy-au-Bac - BJP. 10439
60204 Compiègne Cedex
Tél. 03 44 38 48 58
Fax : 03 44 40 19 43
E.mail : accueil@barriquand.fr
www.barriquand.fr

Maître d'Oeuvre

beimo

2 Mtx, rue du Coq Lombard
02200 SOISSONS

Communauté de Communes du Plateau Picard

DEPARTEMENT DE L'OISE

COMMUNE DE FERRIERES

"Rue Michel Hammid 2/2"

CREATION RESEAU D'ASSAINISSEMENT

ASSAINISSEMENT EAUX USEES FONTE Ø 200
BRANCHEMENTS EAUX USEES FONTE Ø 150

PLAN DE RECOLEMENT


Ind.	Date	Description de la modification	Dess.
R	26/06/2018	Plan de récolement AssaInIssement Eaux Usées	RC
A	Mars 2018	Projet AssaInIssement Eaux Usées	RC

Ref : CH-15/22180/30/R

Date : 2018
Dessiné par : Régis CORROYER

Date ;
Vérifié & approuvé par:
MARKOVIC Zoran

ECHELLE : 1/250

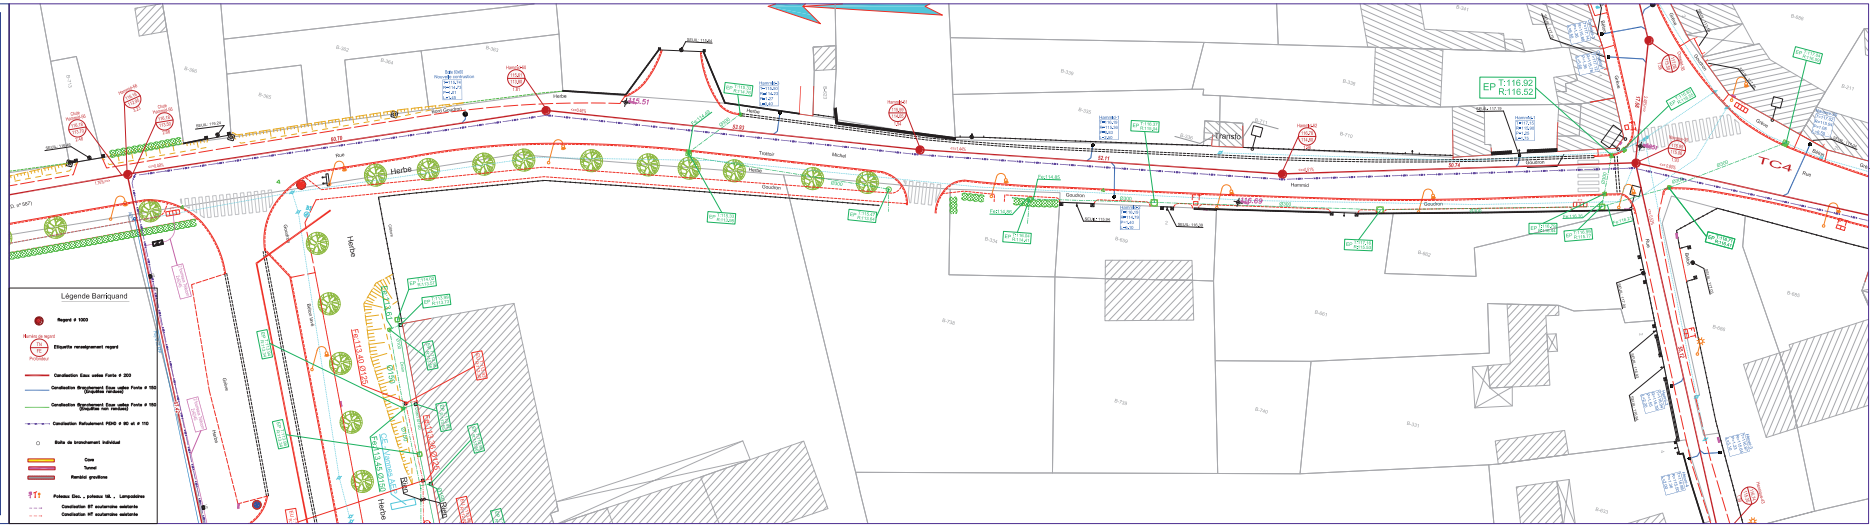

BARRIQUAND
CANALISATIONS ET ENVIRONNEMENT
Route de Choisy-au-Bac - B.P. 10439
60204 Compiègne Cedex
Tél. 03 44 38 48 58
Fax : 03 44 40 19 43
E.mail : accueil@barriquand.fr
www.barriquand.fr

Maître d'Oeuvre
belmo
2 bis, rue du Coq Lombard
02200 SOISSONS
Tél. 03.23.76.36.99
Fax. 03.23.93.08.92
E-Mail: secretariat@belmo.fr

Communauté de Communes du Plateau Picard

DEPARTEMENT DE L'OISE

COMMUNE DE FERRIERES

"Rue du Jardin"
"Chemin du Tour de Ville"
"Grande Rue"

CREATION RESEAU D'ASSAINISSEMENT

ASSAINISSEMENT EAUX USEES FONTE Ø 200
BRANCHEMENTS EAUX USEES FONTE Ø 150

PLAN DE RECOLEMENT


Ind.	Date	Description de la modification	Dess.
R	01/10/2018	Récolement Assainissement Eaux Usées	RC
A	Mars 2018	Projet Assainissement Eaux Usées	RC


Ref : CH-15/22180/31/R

ECHELLE : 1/250

Date : 1 octobre 2018
Dessiné par : Régis CORROYER

Date :
Vérifié & approuvé par:
MARKOVIC Zoran

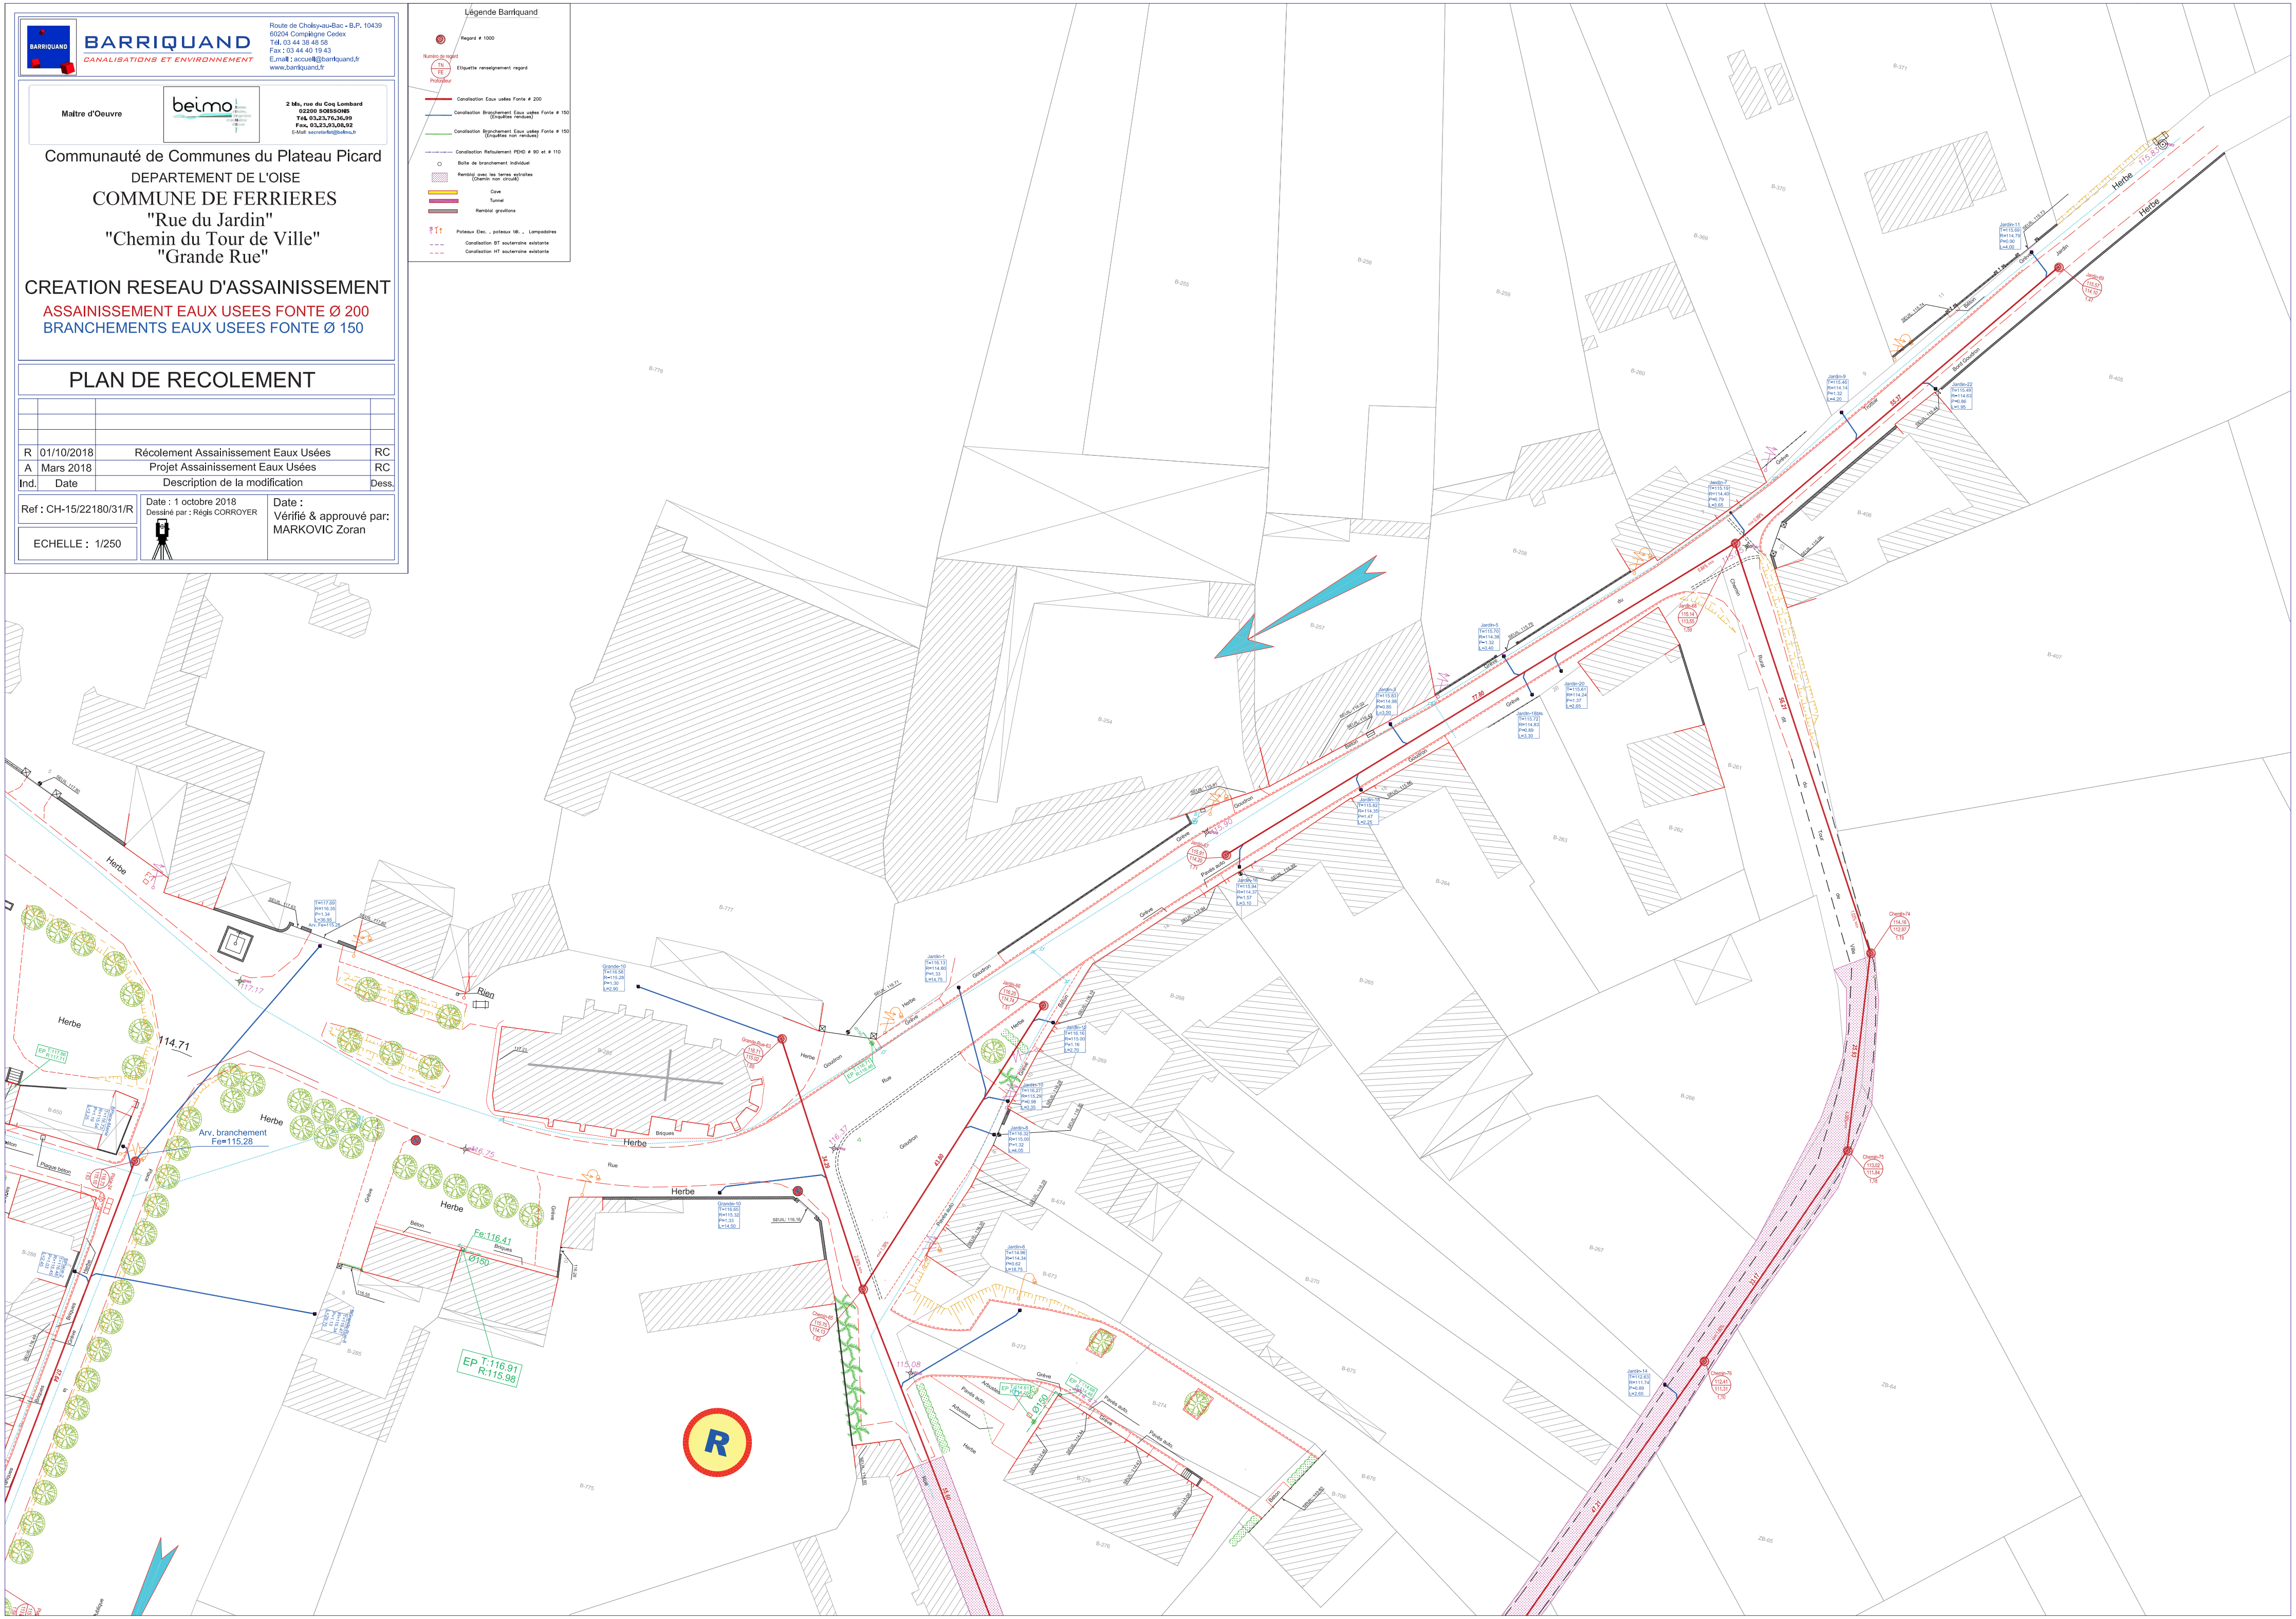

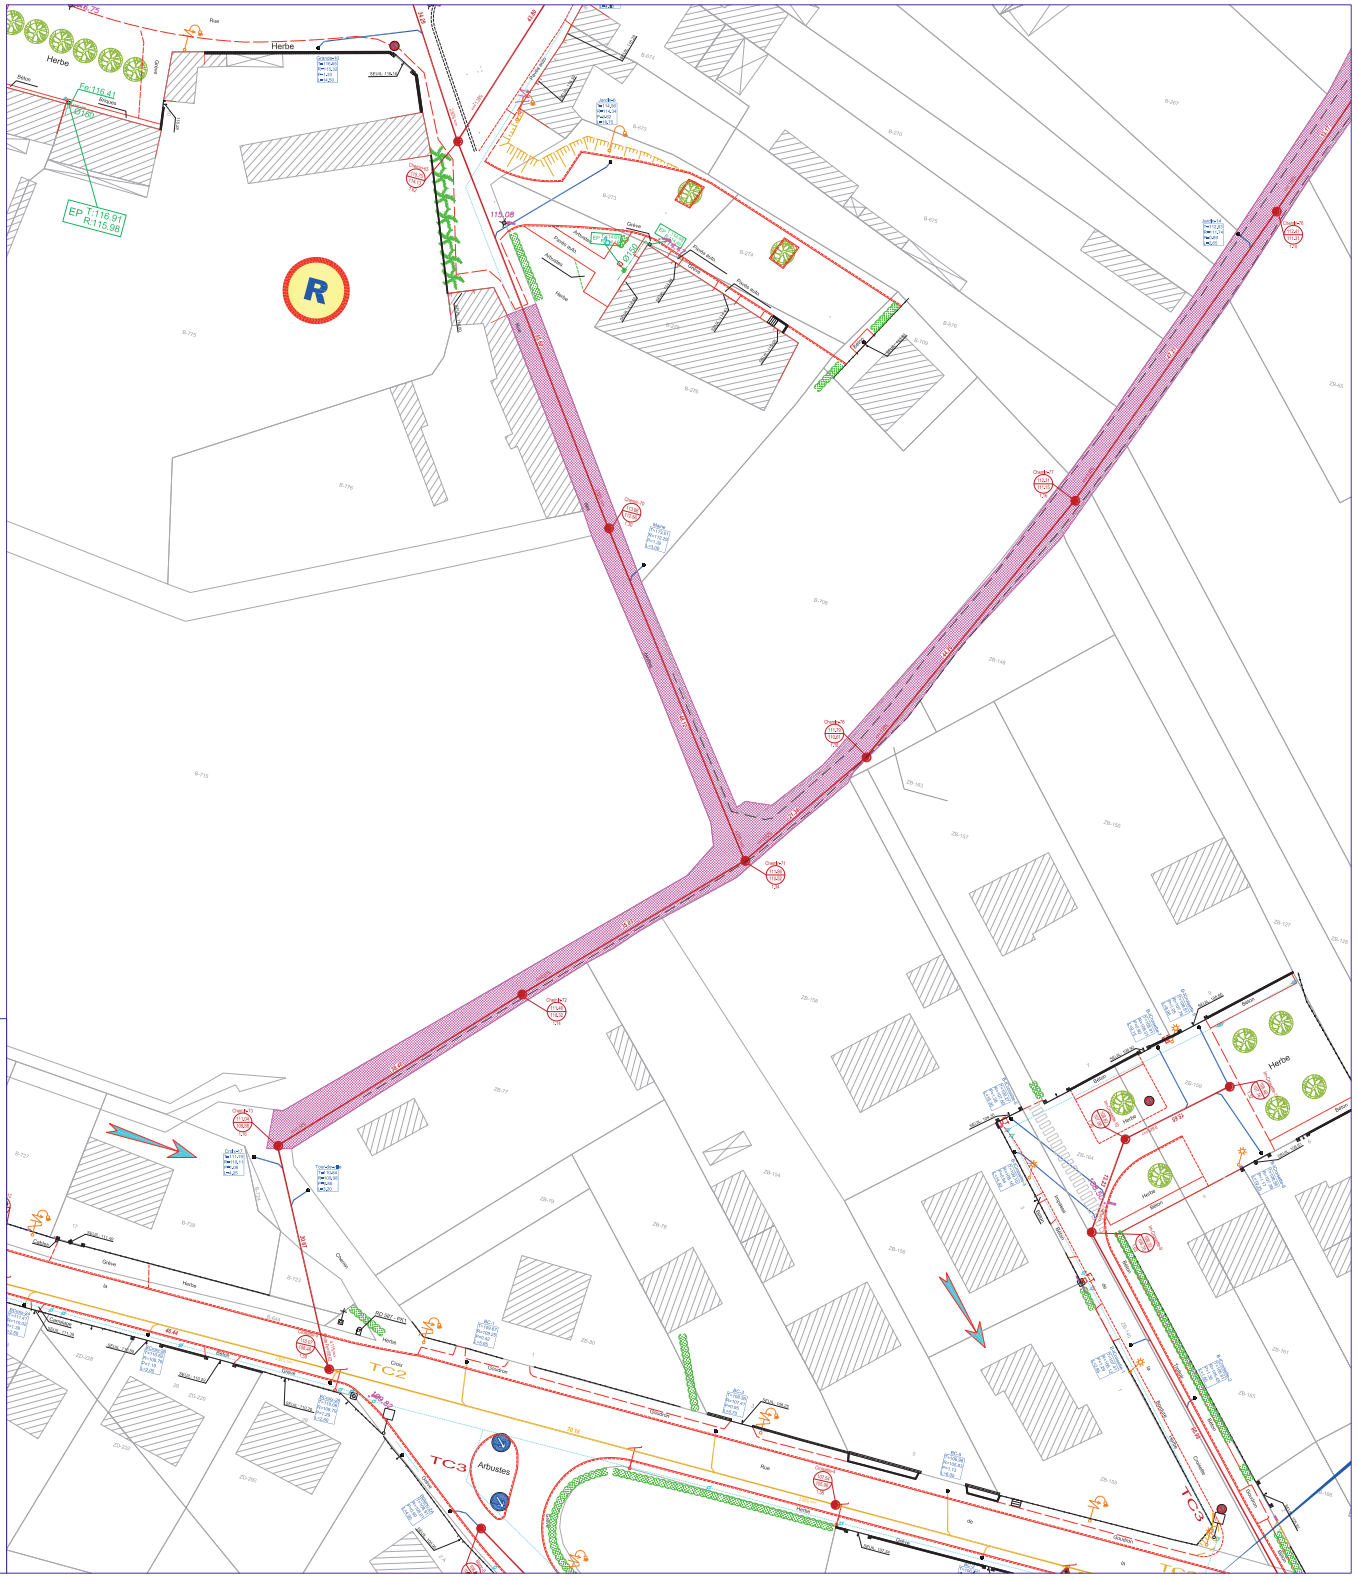

Légende Barriquand

- Regard ≠ 1000
- Numéro de regard
- Etiquette renseignement regard
- Canalisation Eaux usées Fonte ≠ 200
- Canalisation Branchement Eaux usées Fonte ≠ 150 (Enquêtes reniées)
- Canalisation Branchement Eaux usées Fonte ≠ 150 (Enquêtes non reniées)
- Canalisation Refoulement PEHD ≠ 90 et ≠ 110
- Boîte de branchement individuel
- Remblai sous les terres agricoles (Chemin non viabilisé)
- Cave
- Tunnel
- Remblai gravillons
- Poteaux Elec. , poteaux tél. , Lampadaires
- Canalisation BT souterraine existante
- Canalisation HT souterraine existante

BARRIQUAND
CANALISATIONS ET ENVIRONNEMENT
Route de Choisy-au-Bac - B.P. 10439
60204 Compiègne Cedex
Tél. 03 44 38 48 58
Fax : 03 44 40 19 43
E.mail : accueil@barriquand.fr
www.barriquand.fr

Maître d'Oeuvre

beimo

2 bis, rue du Coq Lombard
02200 SOISSONS
E-Mail : secretariat@beimo.fr

Communauté de Communes du Plateau Picard

DEPARTEMENT DE L'OISE

COMMUNE DE FERRIERES

"Chemin du Tour de Ville"

CREATION RESEAU D'ASSAINISSEMENT

ASSAINISSEMENT EAUX USEES FONTE Ø 200
BRANCHEMENTS EAUX USEES FONTE Ø 150

PLAN DE RECOLEMENT

Ind.	Date	Description de la modification	Dess.


Dessiné par : Régis CORROYER

Date :
Vérifié & approuvé par :
MARKOVIC Zoran

ECHELLE : 1/250














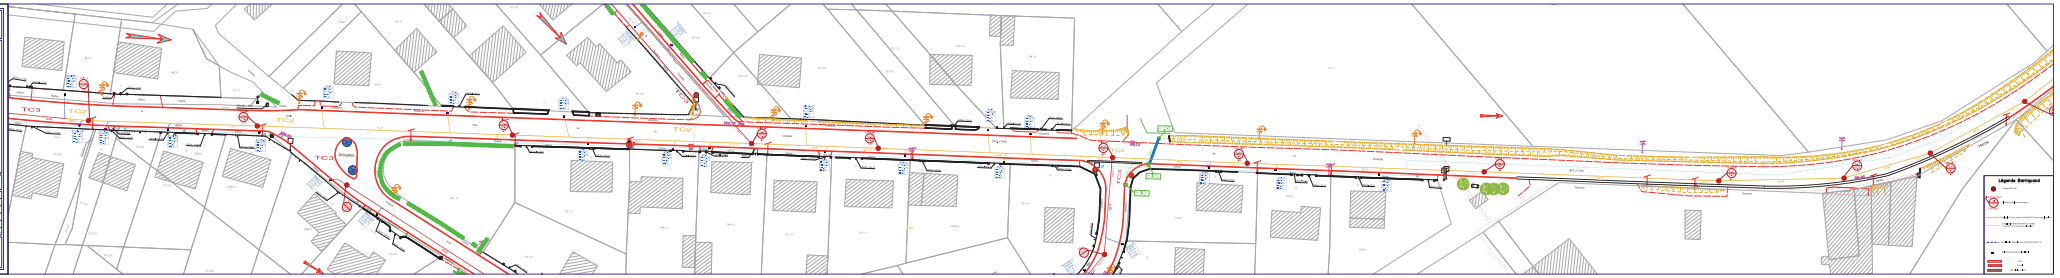

BARRIQUAND
CANALISATIONS ET ENVIRONNEMENT
Route de Cholloy-au-Bac - B.P. 10439
60204 Compiègne Cedex
Tél. 03 44 36 48 56
Fax : 03 44 40 19 43
E.mail : accueil@barriquand.fr
www.barriquand.fr

Maître d'Oeuvre

beimo

2 bis, rue du Coq Lombard
02200 SOISSONS

SIVOM DE TRICOT
DEPARTEMENT DE L'OISE

COMMUNE DE FERRIERES
"Rue Yves Billet"

CREATION RESEAU D'ASSAINISSEMENT

ASSAINISSEMENT EAUX USEES FONTE Ø 200
BRANCHEMENTS EAUX USEES FONTE Ø 150

Tranche conditionnelle 3

PLAN DE RECOLEMENT


Ind.	Date	Descrption de la modfication	Dess.
R	21/11/2017	Plan de récolement	RC
B	06/09/2017	Modifications Projet Assainissement Eaux Usées	RC
A	23/02/2017	Projet Assainissement Eaux Usées	RC

Ref : CH-15/22180/16/R

ECHELLE : 1/250

Date : 21 novembre 2017
Dessiné par : Régis CORROYER

Date :
Vérifié & approuvé par:
RICHARD Laurent

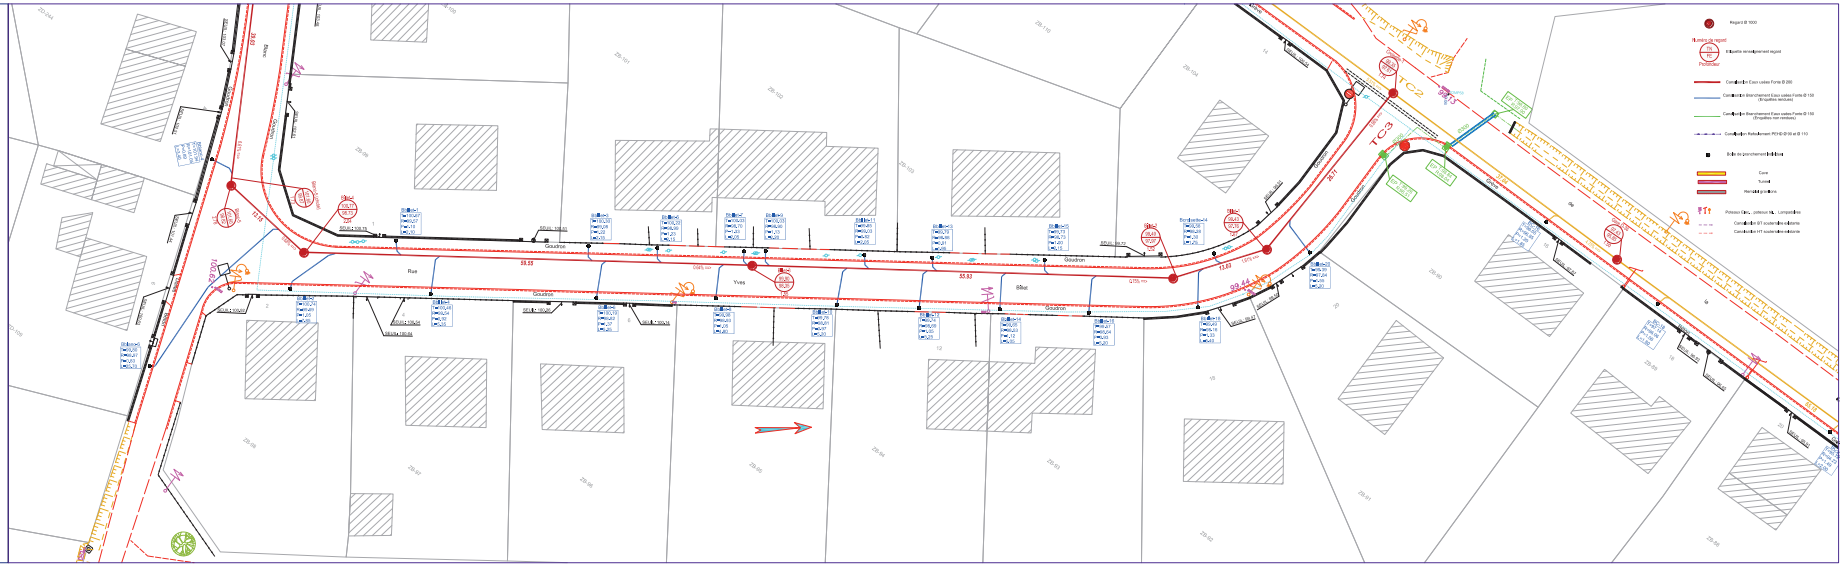

BARRIQUAND
CANALISATIONS ET ENVIRONNEMENT
Route de Cholsy-au-Bac - B.P. 10439
60204 Compiègne Cedex
Tél. 03 44 38 48 58
Fax : 03 44 40 19 43
E.mail : accueil@barriquand.fr
www.barriquand.fr

Maître d'Oeuvre

beimo

2 bis, rue du Coq Lombard
02200 SOISSONS
Tél. 03.23.76.36.99
Fax. 03.23.93.08.92
E-Mail: secretariat@beimo.fr

SIVOM DE TRICOT
DEPARTEMENT DE L'OISE

COMMUNE DE FERRIERES
"Chemin rural dit Chemin Blanc"

CREATION RESEAU D'ASSAINISSEMENT

ASSAINISSEMENT EAUX USEES FONTE Ø 200
BRANCHEMENTS EAUX USEES FONTE Ø 150

Tranche conditionnelle 3

PLAN DE RECOLEMENT

Ind.	Date	Description de la modification	Dess.
R	21/11/2017	Plan de récolement	RC
B	06/09/2017	Modifications Projet Assainissement Eaux Usées	RC
A	23/02/2017	Projet Assainissement Eaux Usées	RC

Ref : CH-15/22180/17/R

Date : 21 novembre 2017
Dessiné par : Régis CORROYER

Date :
Vérifié & approuvé par:
RICHARD Laurent

ECHELLE : 1/250

